



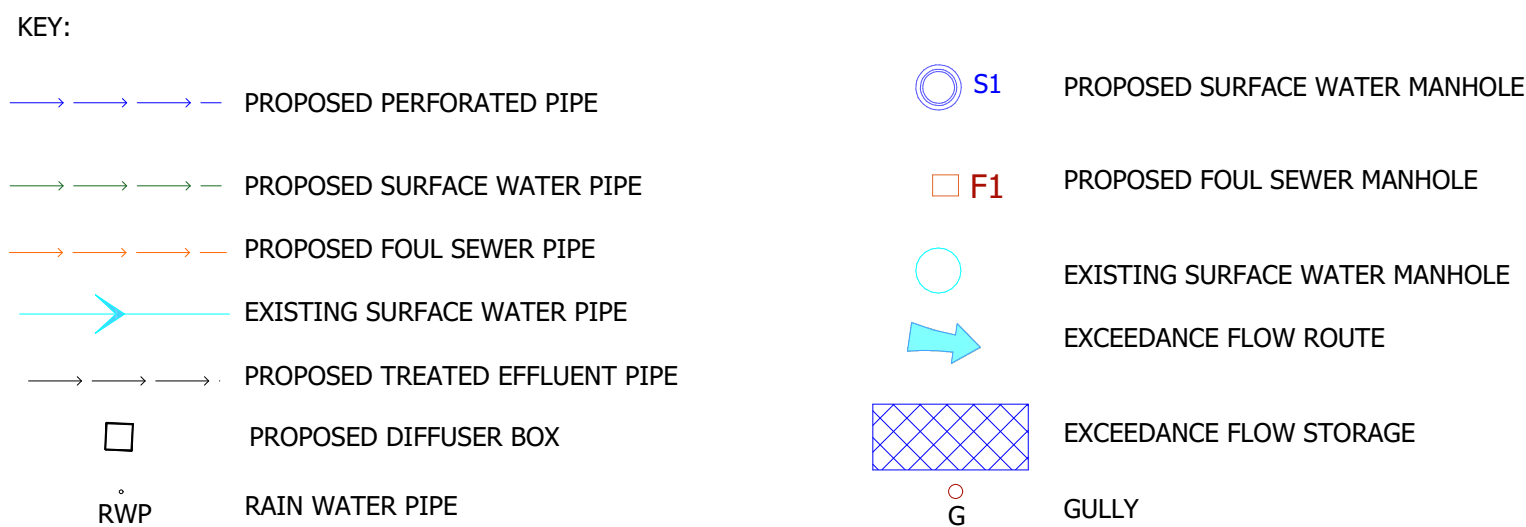

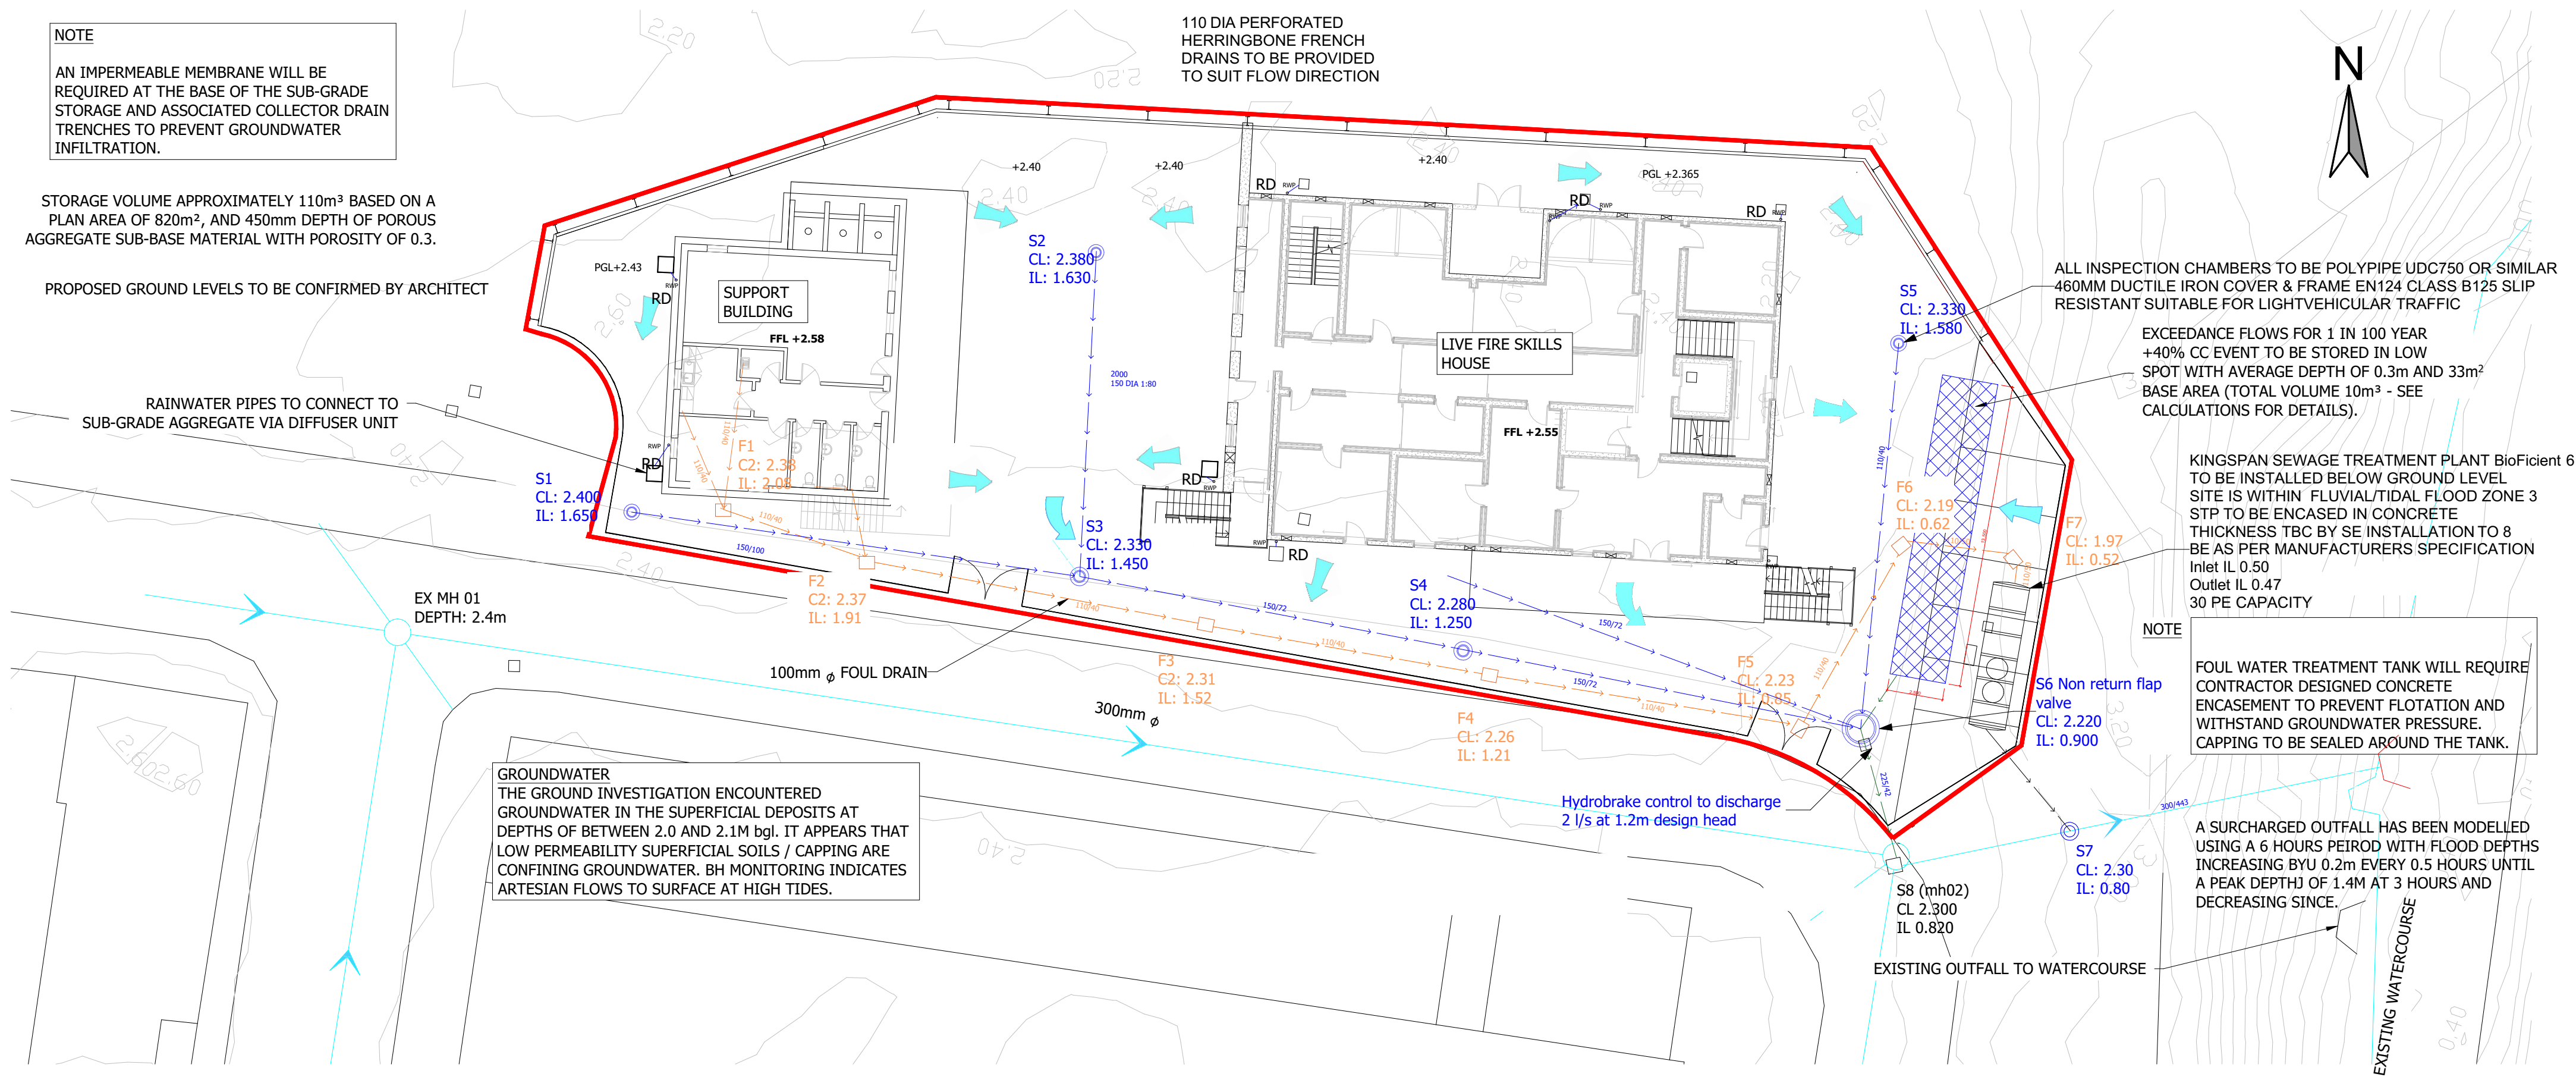

| SURFACE WATER MANHOLE SCHEDULE |       |       |        |       |            |           |            |
|--------------------------------|-------|-------|--------|-------|------------|-----------|------------|
| REF                            | IL    | CL    | MH DIA | DEPTH | COVER      | REFERENCE | LOAD CLASS |
| S1                             | 1.650 | 2.400 | 300    | 0.750 | 460 UDC750 | B125      |            |
| S2                             | 1.630 | 2.380 | 300    | 0.750 | 460 UDC750 | B125      |            |
| S3                             | 1.450 | 2.330 | 300    | 0.795 | 460 UDC750 | B125      |            |
| S4                             | 1.250 | 2.280 | 450    | 1.030 | 460 UDC750 | B125      |            |
| S5                             | 1.580 | 2.330 | 300    | 0.750 | 460 UDC750 | B125      |            |
| S6                             | 0.900 | 2.220 | 450    | 1.320 | 460 UDC750 | B125      |            |
| S7                             | 0.800 | 2.300 | 450    | 1.500 | 460 UDC750 | B125      |            |

IC COVERS TO BE POLYPIPE UDC750 OR SIMILAR DUCTILE IRON COVER & FRAME EN124 CLASS B125 SLIP RESISTANT SUITABLE FOR LIGHTVEHICULAR TRAFFIC.

Uniface™ GS AND SS FACTA C CLASS OR SIMILAR Aluminium single recessed covers with a frame depth of 73mm to be filled with the same cover material of the pavement.

| FOUL MANHOLE SCHEDULE |      |       |        |       |            |           |            |
|-----------------------|------|-------|--------|-------|------------|-----------|------------|
| REF                   | IL   | CL    | MH DIA | DEPTH | COVER      | REFERENCE | LOAD CLASS |
| F1                    | 2.08 | 2.380 | 300    | 0.300 | 460 UDC750 | B125      |            |
| F2                    | 1.91 | 2.370 | 300    | 0.460 | 460 UDC750 | B125      |            |
| F3                    | 1.52 | 2.310 | 300    | 0.790 | 460 UDC750 | B125      |            |
| F4                    | 1.21 | 2.260 | 300    | 1.050 | 460 UDC750 | B125      |            |
| F5                    | 0.85 | 2.230 | 450    | 1.380 | 460 UDC750 | B125      |            |
| F6                    | 0.62 | 2.190 | 450    | 1.570 | 460 UDC750 | B125      |            |
| F7                    | 0.52 | 1.970 | 450    | 1.450 | 460 UDC750 | B125      |            |

IC COVERS TO BE POLYPIPE UDC750 OR SIMILAR DUCTILE IRON COVER & FRAME EN124 CLASS B125 SLIP RESISTANT SUITABLE FOR LIGHTVEHICULAR TRAFFIC.

Uniface™ GS AND SS FACTA C CLASS OR SIMILAR Aluminium single recessed covers with a frame depth of 73mm to be filled with the same cover material of the pavement.

PROPOSED DRAINAGE PLAN

1:200

AS BUILT  
23/07/2023  
Signed off by Mehrdad Bahari CEng MICE


|             |                                   |                                  |
|-------------|-----------------------------------|----------------------------------|
| Scales @ A1 | Issuing Office<br><br><b>Kent</b> | Project No.<br><b>101M220716</b> |
|-------------|-----------------------------------|----------------------------------|